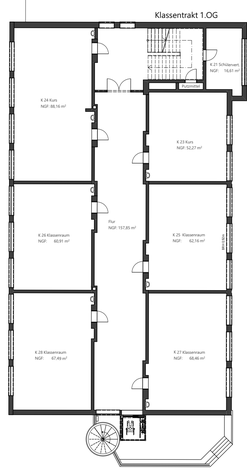

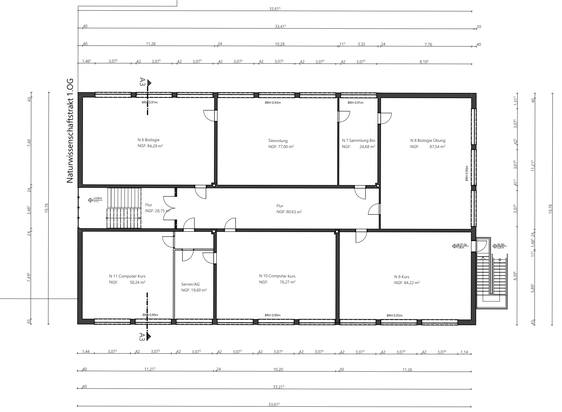

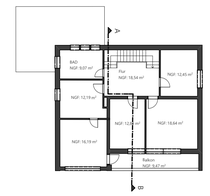

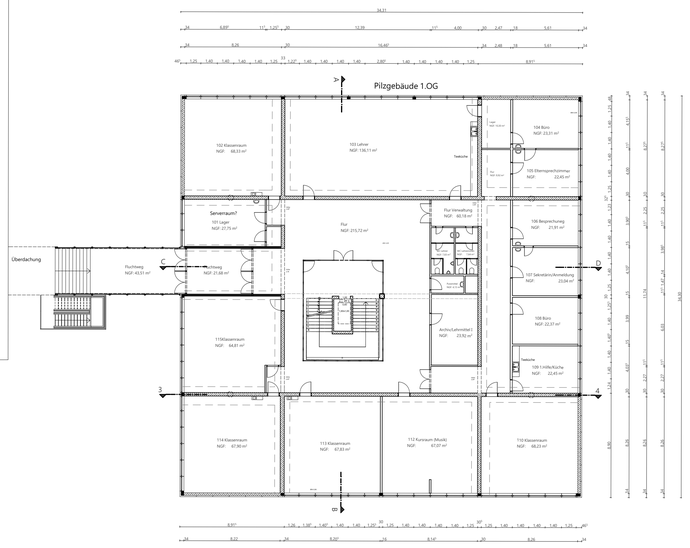

Projekt

CGL, Ringstraße 6, 49624 Löningen
Copernicus Gymnasium, Planaktualisierung

Planung

Lankreis Cloppenburg
40.5 Hochbau
Eschstr. 29 * 49661 Cloppenburg

Unterschrift Planer:

Bauherr

Landkreis Cloppenburg
Amt 40 Schul- und Kulturamt
Eschstr. 29 * 49661 Cloppenburg

Unterschrift Bauherr:

Bearbeiter

Bergmann
Tel: 04471/15-108
Fax: 04471/85697
E-Mail: t.bergmann@lkclp.de

Dateiname:
CGL_2017_07_Gesamtplan.pln

Zeichnung

Planphase: Aufmaß Bestand

Bestandsplan
1. Obergeschoss

M: 1:200	Datum: 08.2017	Plan-Nr.: 3